




SÚRADNICOVÝ SYSTÉM: S-JTSK, realizácia JTSK
VÝŠKOVÝ SYSTEM: Bpv

OKRES: Trebišov, Vranov n./T.
KRAJ: Košický, Prešovský

STAVBA:

I / 79 Vranov nad Topľou-Parchovany

| | | | | | |
|---|------------------|--|--|------------|------------|
| ZHOTOVITEĽ ČASTÍ:  GEONA geodetické práce | zodp. projektant | ING. M.VÁHOVSKÝ |  | zák.číslo | 80 / 2018 |
| | vypracoval | ING. V.NAGYOVÁ | | dátum | 10 / 2018 |
| | kontroloval | ING. R.NAGY |  | stupeň | DSP+DP+DRS |
| | | | | mierka | |
| GEONA, s.r.o. Strojarska 1831/92, 069 01 Snina Tel: 0905 407 999 e-mail: geona@belnet.sk | časť | GEODETICKÝ ELABORÁT | | č.prílohy: | paré: |
| | obsah | Dokumentácia od správcov inžinierskych sietí | | 3 | |

Zápis z vytyčenia plynárenského zariadenia

Dátum: 18. 9. 2018 Č. vyjadrenia SPP-distribúcia, a.s.: TS/EX/2022/2018/UA

Objednávateľ/Realizátor zemných prác: VAHODPROJEKT S.R.O. PREČOV

Adresa: EXIMPOVA 13, 080 01 PREČOV Tel.č:

Miesto vytyčenia:

Obec: VRANOV "b" Ulica: ČERNÝANSKA Orientačné číslo budovy (od-do): 03 KOSTOLA PD 192/88

Parcelné číslo pozemku/pozemkov (súradnice pri VTL):

Popis terénu: CESTA, CHODNÍK + PRECHODY ČER CESTA

Charakteristika vytyčených plynárenských zariadení: SIE PLYNOVOD, "OCEK" PN 100 kPa

Plynovod: ☐ VTL ☒ STL ☐ NTL ☐ KÁBEL Hĺbka uloženia PZ cca: 0,2 - 1,0 m

Rozsah vytyčených plynárenských zariadení:

Plynovod: 600 m Prípojky: 110' MP ks Káble: m

Vytyčenie vykonané: prístrojom, fyzicky, podľa prevádzkovej dokumentácie

Trasa plynárenského zariadenia bola vyznačená: farbou kolíkmi vo všetkých bodoch.

Súčasťou zápisu je priložený polohopis s vyznačenými vytyčenými zariadeniami: ☒ ÁNO ☐ NIE

Vytyčená skutočnosť je v súlade so zakreslením v Geografickom informačnom systéme: ☒ ÁNO ☐ NIE

V mapovom podklade evidovaná zmena v porovnaní s GIS zameraná na 2 pevné body ☐ ÁNO ☐ NIE

UPOZORNENIE!

Je zakázaný akýkoľvek zásah do plynárenského zariadenia bez vedomia SPP - distribúcia, a.s.

Zemné práce budú realizované: ☒ ÁNO ☐ NIE od do (dátum)

Všetky zemné práce vo vzdialenosti menšej ako 1,5 m od vytyčených VTL plynovodov a 1m od vytyčených plynovodov MS je nutné vykonať výhradne ručne.

Akékoľvek mechanické poškodenie plynárenského zariadenia alebo izolácie je potrebné neodkladne hlásiť na: Poruchovú linku, tel. č. 0850 111 727 (nonstop)

Po obnaužení plynárenského zariadenia (pred zásypom) je nevyhnutné min. deň vopred volať na tel. číslo: a prizvať zástupcu SPP-D na kontrolu obnauženého plynárenského zariadenia.

Je zakázané znižovať alebo zvyšovať vrstvu zeminy nad plynárenským zariadením bez písomného súhlasu SPP - distribúcia, a.s.

Objednávateľ/Realizátor zemných prác je povinný:

- zabezpečiť ochranu plynárenského zariadenia pred poškodením cudzími osobami,
- rešpektovať ochranné pásmo plynárenského zariadenia,
- dodržiavať zákaz výstavby, umiestňovania objektov a zriaďovania skládok na trase plynárenského zariadenia,
- dodržiavať zákaz prechádzania ťažkých vozidiel nad plynovodom, ktorý nie je chránený proti mechanickému poškodeniu ako aj zabezpečiť dodržiavanie tohto zákazu inými subjektmi.

Pri práci v blízkosti plynovodov sa musia dodržiavať najmä ustanovenia nasledujúcich predpisov:

- Zákon č. 251/2012 Z.z. o energetike o zmene niektorých zákonov v znení neskorších predpisov,
- Zákon č. 455/1991 Zb. o živnostenskom podnikaní (živnostenský zákon) v znení neskorších predpisov
- Zákon č. 50/1976 Zb. o územnom plánovaní a stavebnom poriadku (stavebný zákon) v znení neskorších predpisov,
- Zákon č. 162/1995 Z.z. o katastri nehnuteľností a o zápise vlastníckych a iných práv k nehnuteľnostiam (katastrálny zákon) v znení neskorších predpisov,
- Zákon č. 40/1964 Zb. Občiansky zákonník v znení neskorších predpisov
- Vyhláška SUBP a SBU č. 147/2013 Zb. o bezpečnosti práce a ochrane technických zariadení pri stavebných prácach,
- STN 38 6413, STN 38 6415, STN 38 6410, STN 73 6005, STN 73 3050, TPP 701 03, TPP 702 01, TPP 702 02,
- súvisiace predpisy a podmienky stanovené spoločnosťou SPP - distribúcia, a.s. uvedené v jej vyjadrení k predmetnej akcii.

Ďalšie podmienky:

SPP - distribúcia, a.s. nezodpovedá za zmeny označenia (vytyčenia trasy plynárenského zariadenia), ktoré budú spôsobené inými osobami Tento zápis nenahrádza vyjadrenie k stavebnému konaniu!

Podpísaný "Zápis z vytyčovania PZ" slúži ako doklad o prevzatí prác - príloha k fakturácii III

Objednávateľ písomne potvrdzuje, že vytyčenie plynárenského zariadenia bolo vykonané podľa jeho požiadaviek a vyššie uvedené skutočnosti berie na vedomie. Vytyčenie je platné 6 mesiacov od dátumu vytyčovania.

Za objednávateľa:

Meno: P. VAGYOV

Podpis:

Za SPP-distribúcia, a.s.

Meno: BALAJA, RUKAJDA

Podpis:


18.9.18

ZA SPP-D-Štátny Rakov'ia

ZA ORS -

[Signature]

Vranov n/T, Čemernianska 2

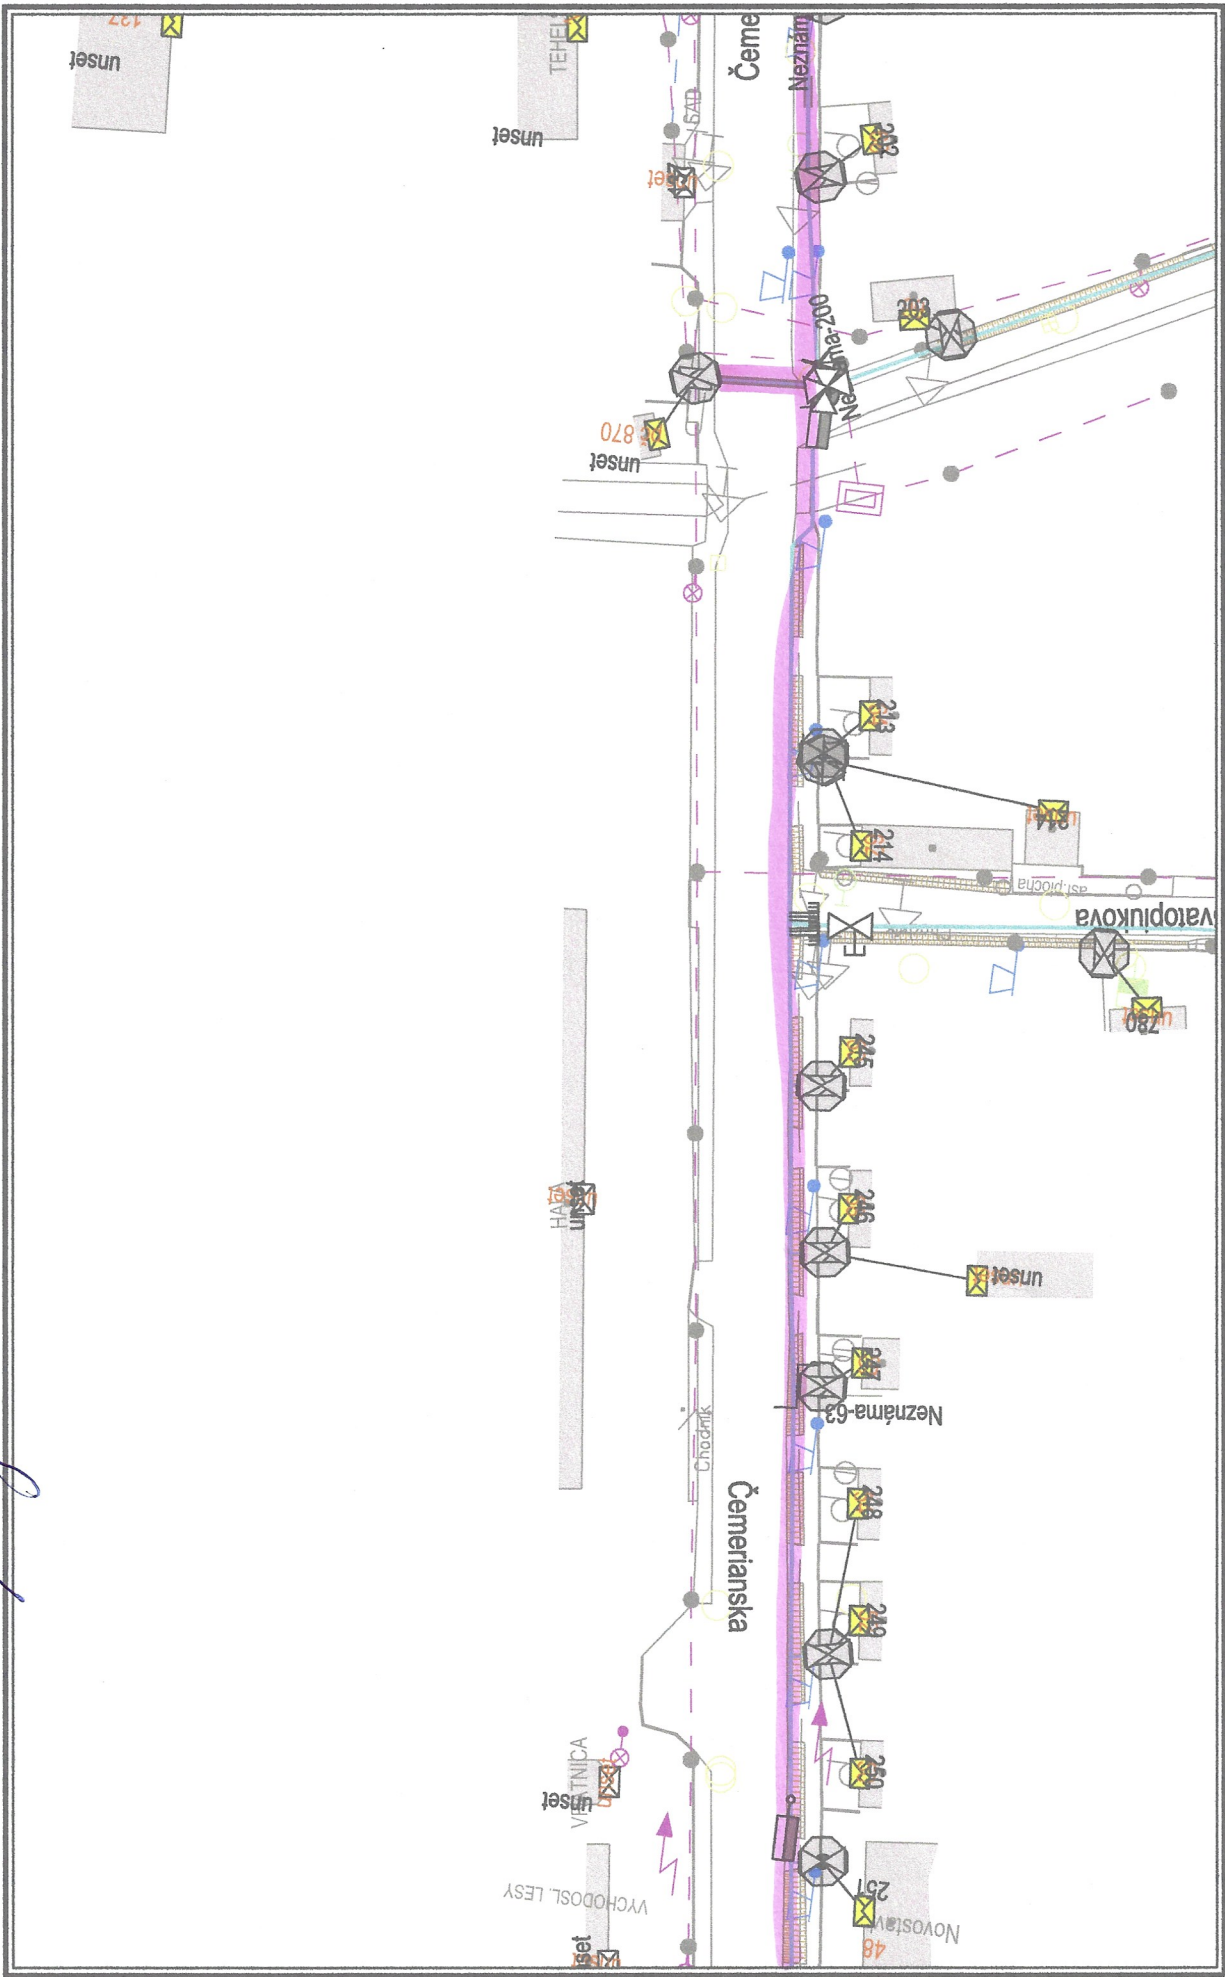


18.9.18

24 SPP-D - Súvaha, Bratislava

078. - 17

Vranov n/T, Čemernianska

SPP
Distribúcia

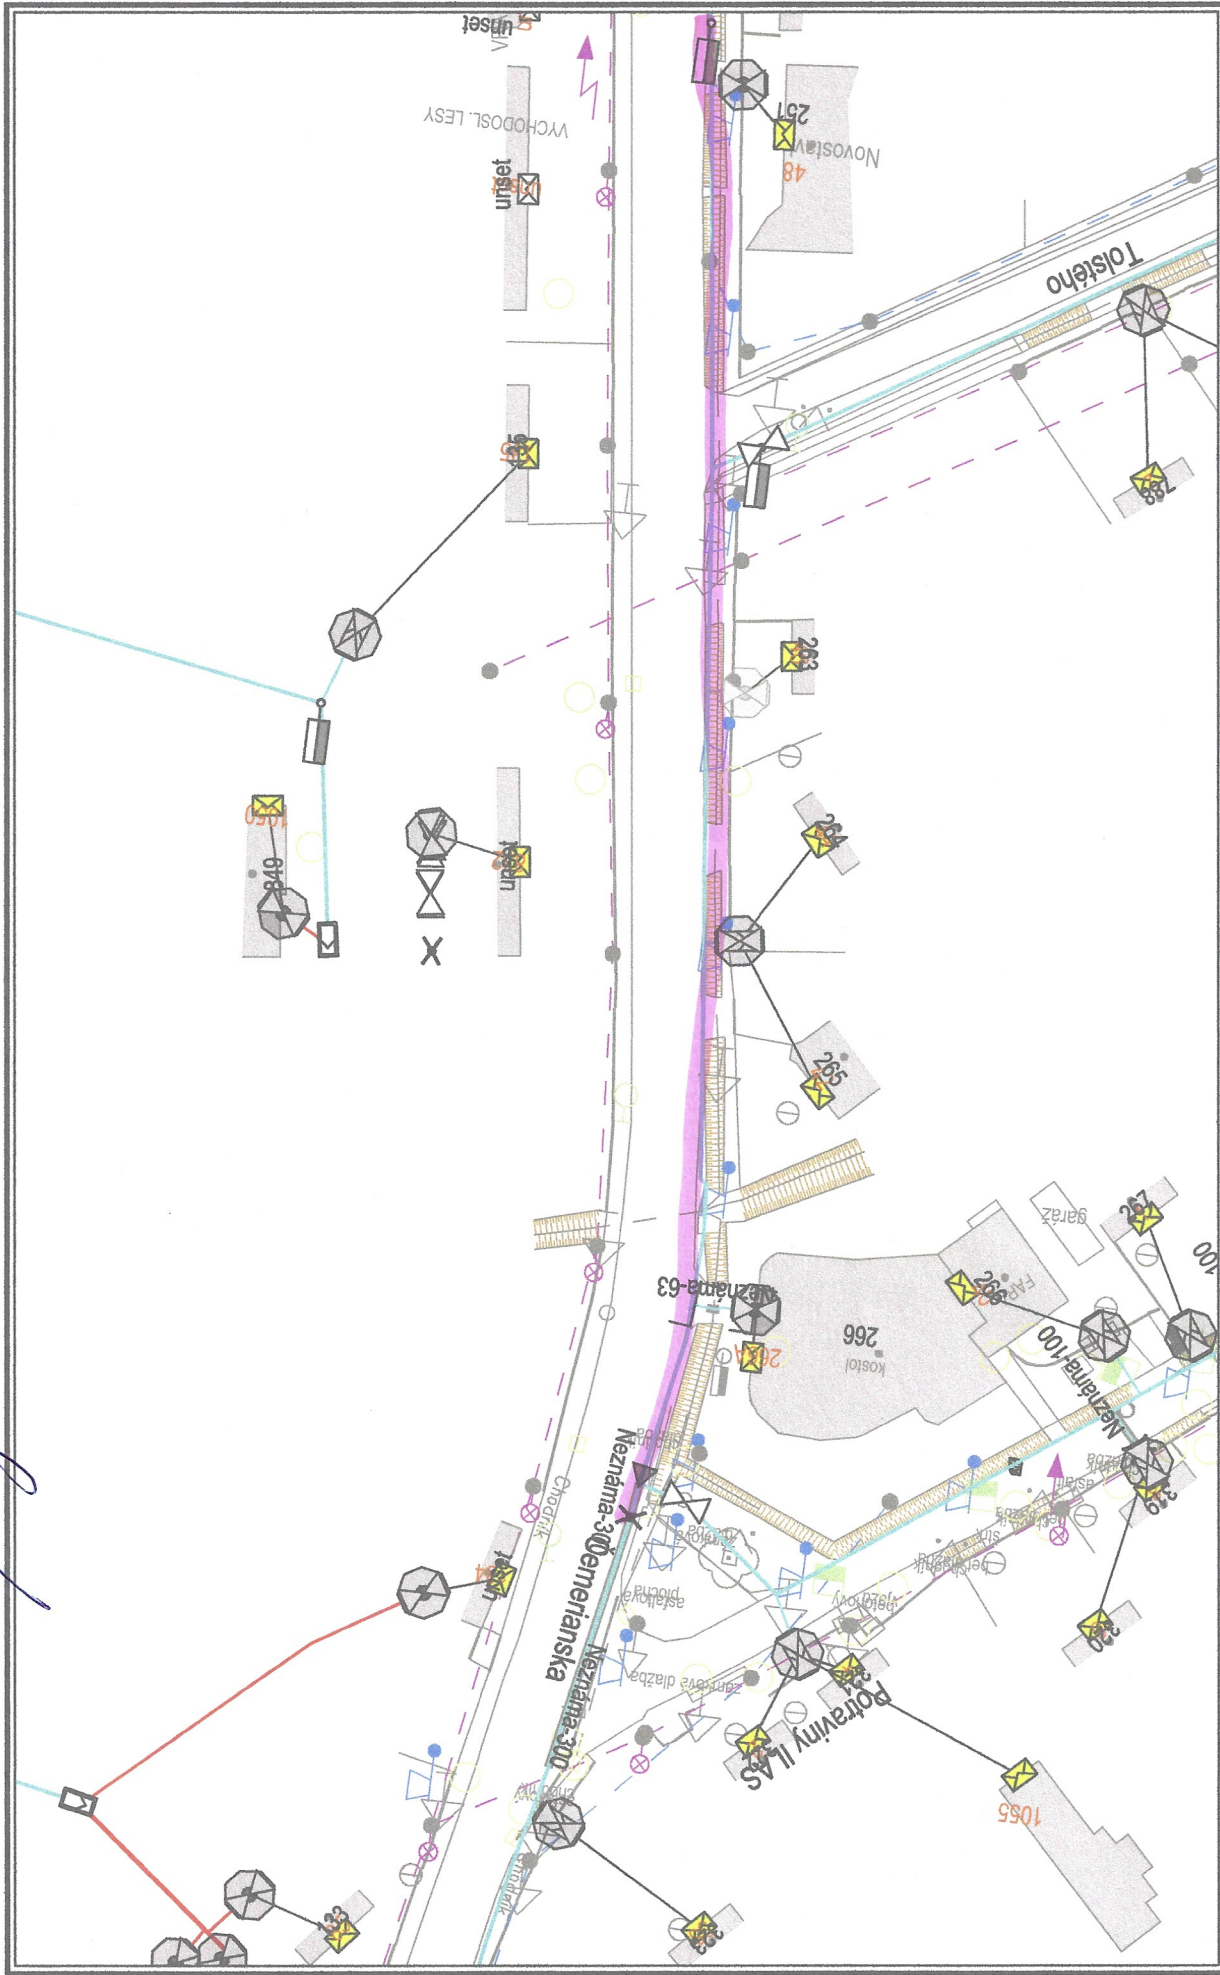

Dátum: 17.09.2018

Vytvoril: romanma

M 1:1000



Použitie v súlade s internými predpismi.

© SPP - distribúcia, a.s.; ÚGKK SR

18.9.18


27 SPP-D-Šušardo, Baky'si

24 080.-

Mag

Vranov n/T, Čemernianska 3

SPP
Distribúcia

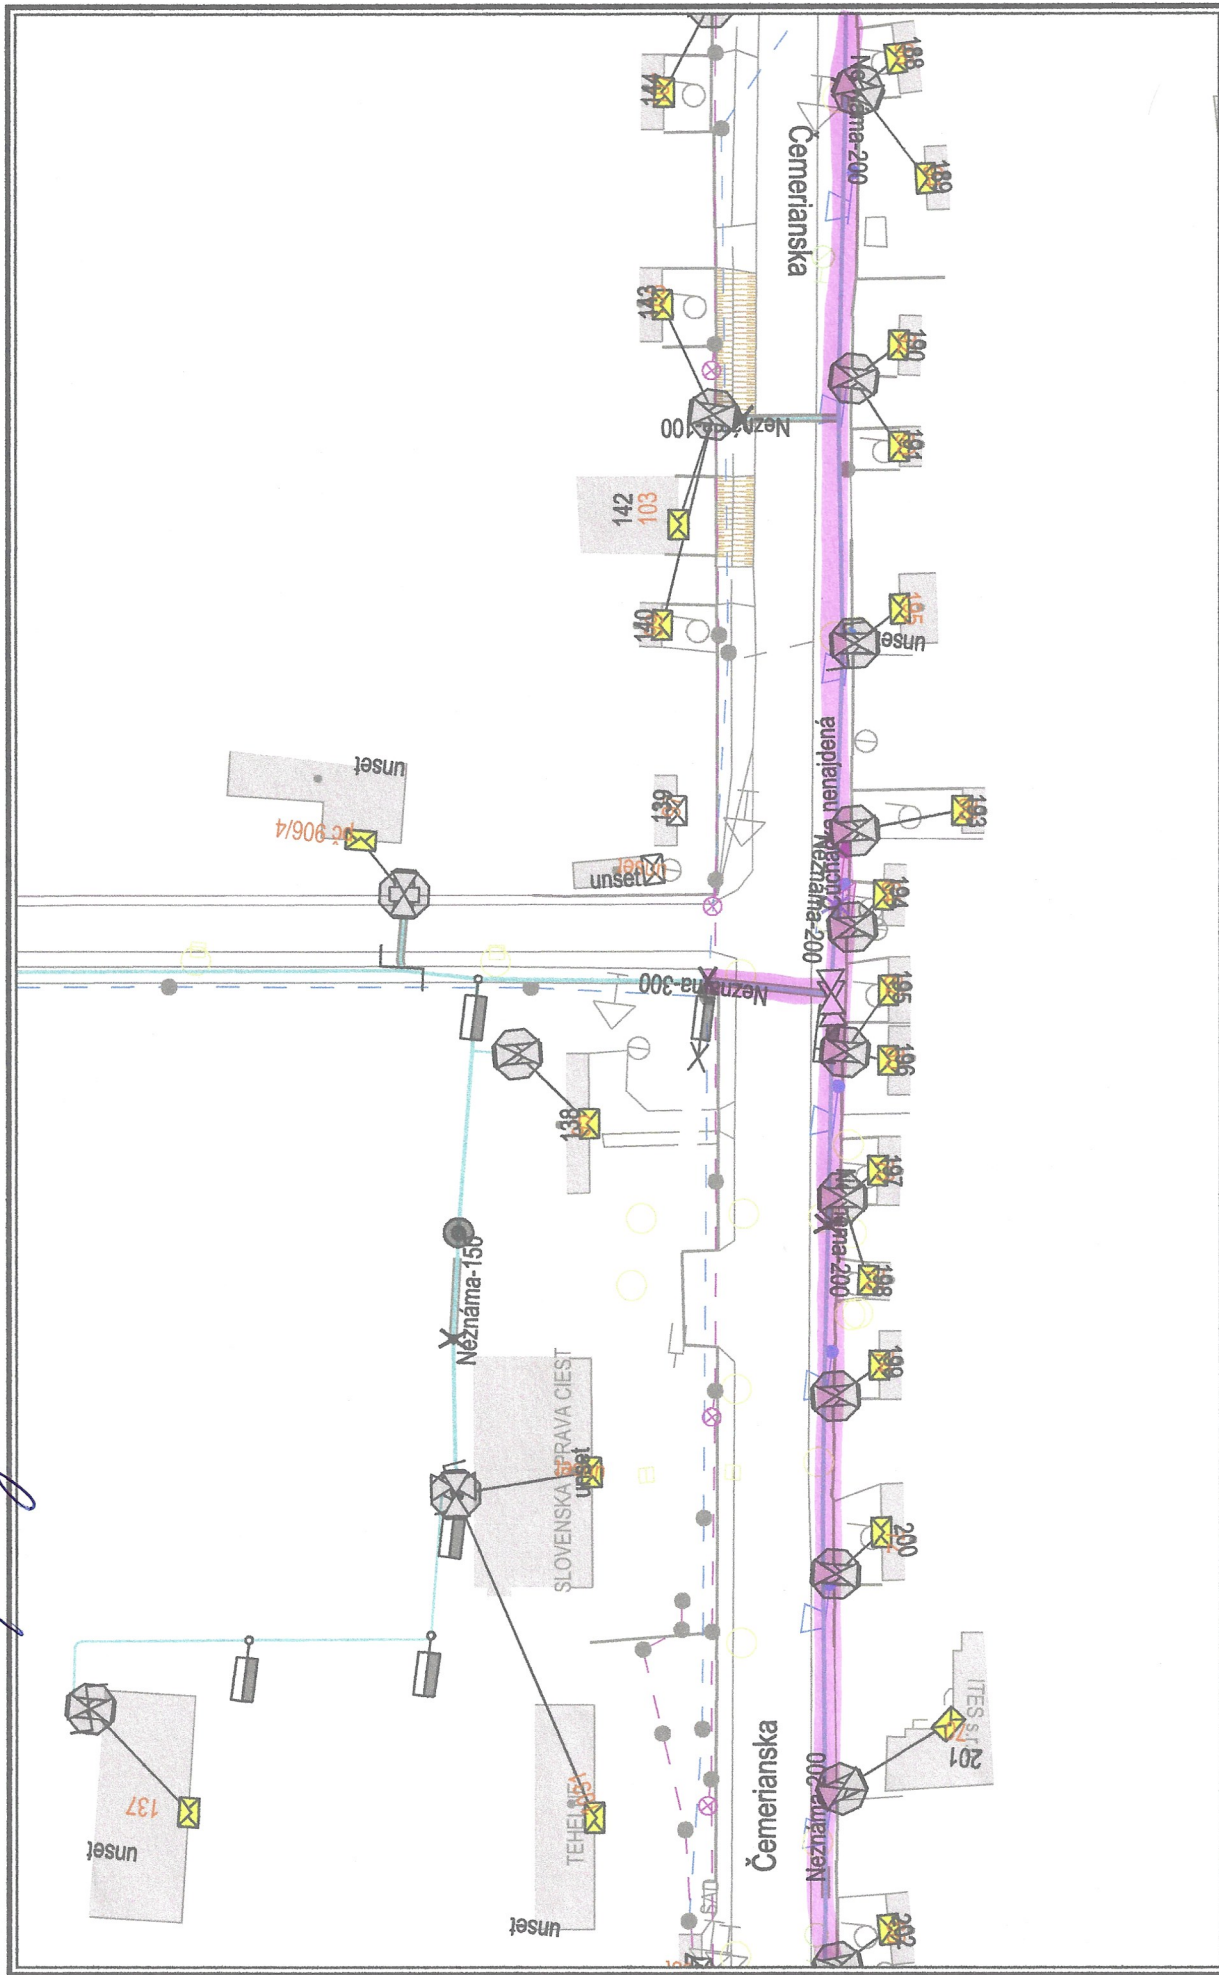

M 1:1000



Dátum: 17.09.2018



Vytvoril: romanma

Použitie v súlade s internými predpismi.

© SPP - distribúcia, a.s.; ÚGKK SR

18.9.18
ZA SPP-D - Čukarda, Roketa
ZA MTD - [signature]

Vranov n/T, Čemerianska 4

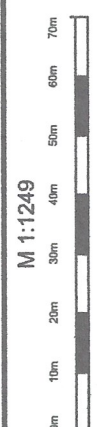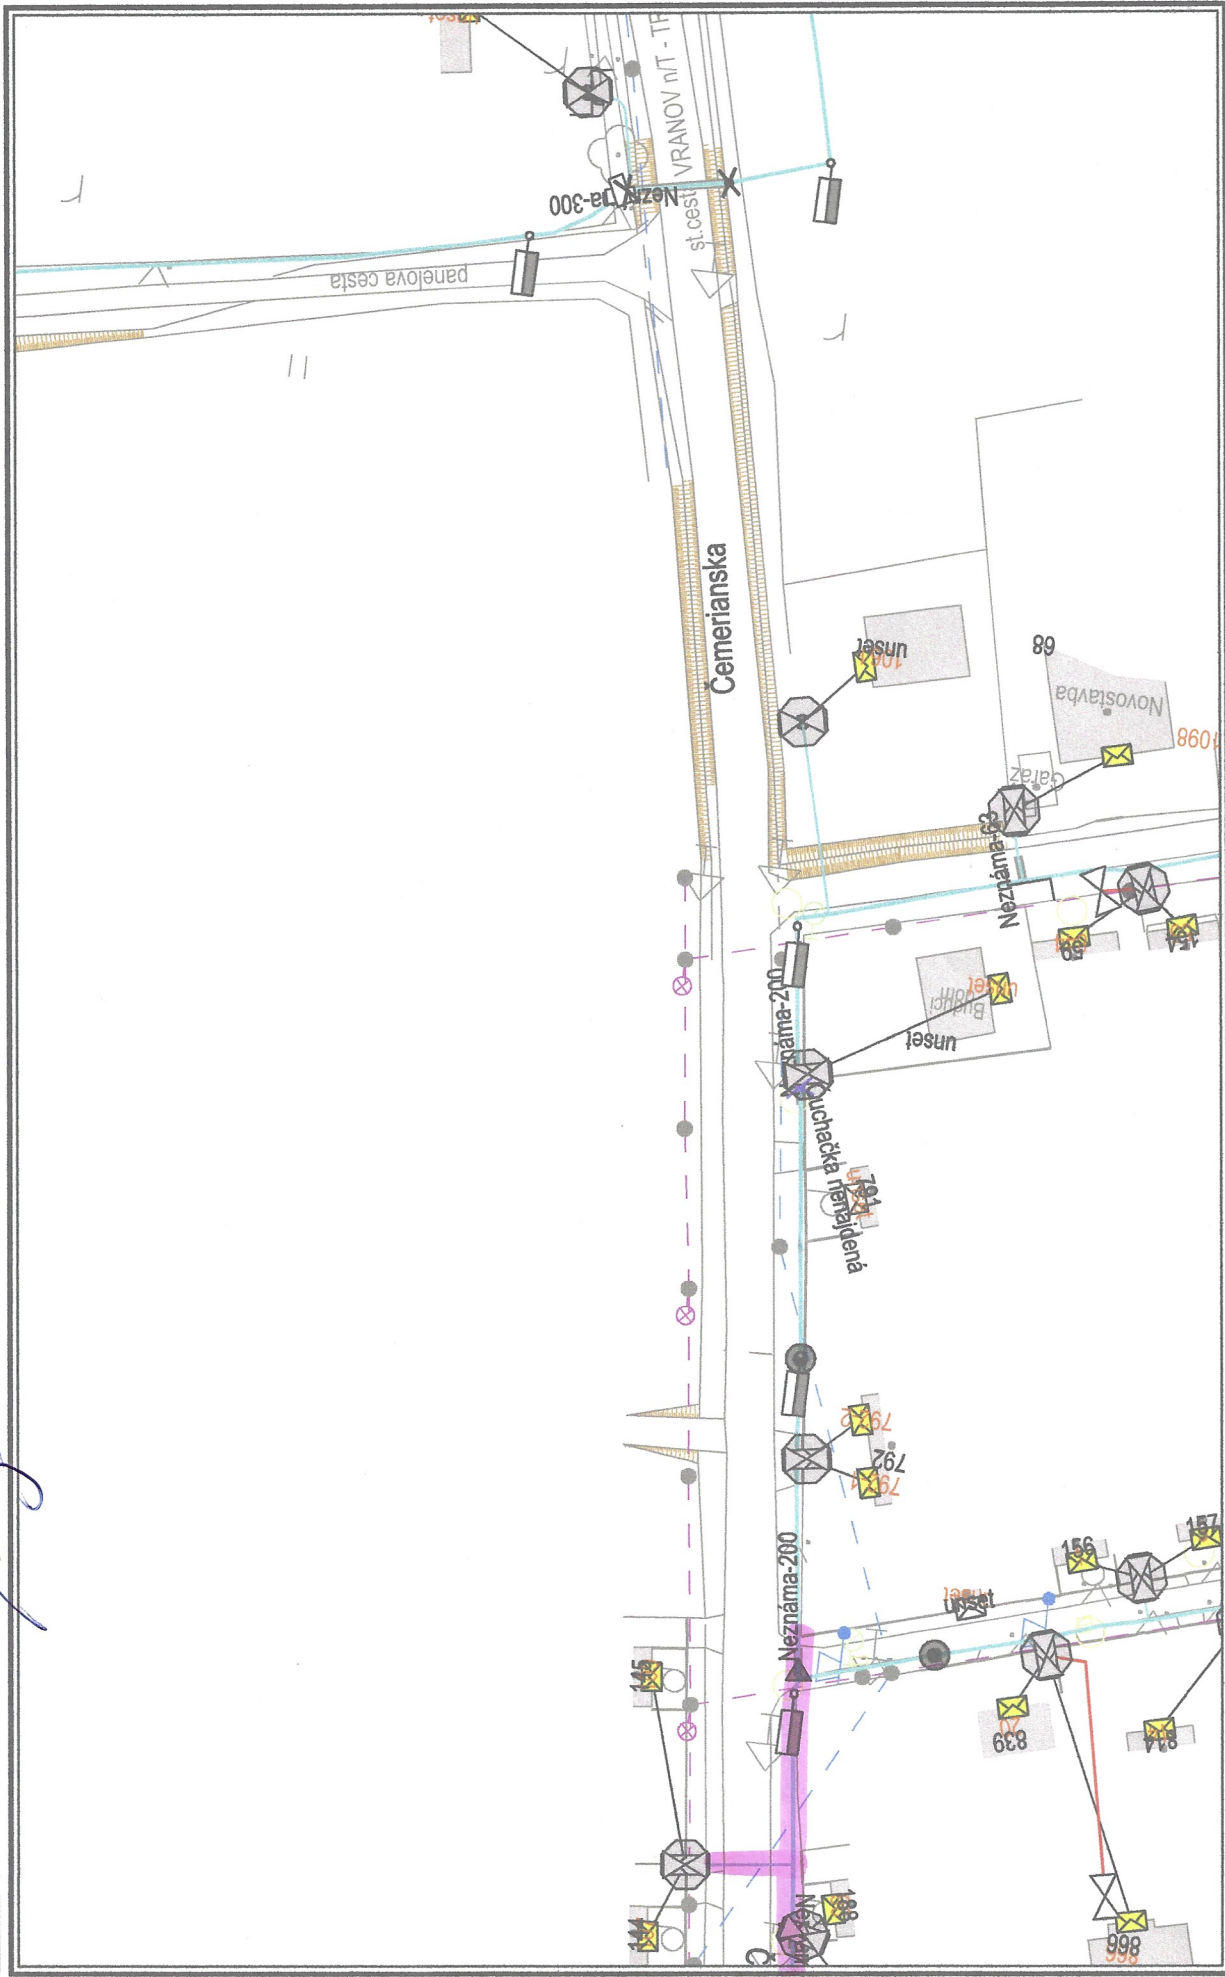

M 1:1249

Dátum: 17.09.2018
Vytvoril: romanma

Použité v súlade s internými predpismi.
© SPP - distribúcia, a.s.; ÚGKK SR

Zápis z vytyčenia plynárenského zariadenia

Dátum: 19.9.2018 Č. vyjadrenia SPP-distribúcia, a.s.: TO/CX/2023/2018/4h

Objednávateľ/Realizátor zemných prác: VÁHOPROJEKT s.r.o. PRÁČOV

Adresa: EYHAROVA 13, OPO 01 PRÁČOV Tel.č.:

Miesto vytyčenia:

Obec: UT. LONNICA, SÁČUROU, Ulica: SÁČUROU-S. POLIANKA, PAROUVAN Orientačné číslo budovy (od-do):

Parcelné číslo pozemku/pozemkov (súradnice pri VTL):

Popis terénu: ZEC. PÁČ, CHODNÍK, POCINODY CEC CESTA

Charakteristika vytyčených plynárenských zariadení:

Plynovod: ☐ VTL ☒ STL ☒ NTL ☐ KÁBEL Hĺbka uloženia PZ cca: 0,6-1,5 m

Rozsah vytyčených plynárenských zariadení:

Plynovod: 600 m Prípojky: VÚČ-HP ks Káble: m

Vytyčenie vykonané: prístrojom, fyzicky, podľa prevádzkovej dokumentácie

Trasa plynárenského zariadenia bola vyznačená: farbou kolíkmi vo všetkých bodoch.

Súčasťou zápisu je priložený polohopis s vyznačenými vytyčenými zariadeniami: ☒ ÁNO ☐ NIE

Vytyčená skutočnosť je v súlade so zakreslením v Geografickom informačnom systéme: ☒ ÁNO ☐ NIE

V mapovom podklade evidovaná zmena v porovnaní s GIS zameraná na 2 pevné body ☐ ÁNO ☐ NIE

UPOZORNENIE!

Je zakázaný akýkoľvek zásah do plynárenského zariadenia bez vedomia SPP - distribúcia, a.s.

Zemné práce budú realizované: ☒ ÁNO ☐ NIE od do (dátum)

Všetky zemné práce vo vzdialenosti menšej ako 1,5 m od vytyčených VTL plynovodov a 1m od vytyčených plynovodov MS je nutné vykonať výhradne ručne.

Akkoľvek mechanické poškodenie plynárenského zariadenia alebo izolácie je potrebné neodkladne hlásiť na: Poruchovú linku, tel. č. 0850 111 727 (nonstop)

Po obnaužení plynárenského zariadenia (pred zásypom) je nevyhnutné min. deň vopred volať na tel. číslo: a prizvať zástupcu SPP-D na kontrolu obnauženého plynárenského zariadenia.

Je zakázané znížovať alebo zvyšovať vrstvu zeminy nad plynárenským zariadením bez písomného súhlasu SPP - distribúcia, a.s.

Objednávateľ/Realizátor zemných prác je povinný:

- zabezpečiť ochranu plynárenského zariadenia pred poškodením cudzími osobami,
- rešpektovať ochranné pásmo plynárenského zariadenia,
- dodržiavať zákaz výstavby, umiestňovania objektov a zriaďovania skládok na trase plynárenského zariadenia,
- dodržiavať zákaz prechádzania ťažkých vozidiel nad plynovodom, ktorý nie je chránený proti mechanickému poškodeniu ako aj zabezpečiť dodržiavanie tohto zákazu inými subjektmi.

Pri práci v blízkosti plynovodu sa musia dodržiavať najmä ustanovenia nasledujúcich predpisov:

- Zákon č. 251/2012 Z.z. o energetike o zmene niektorých zákonov v znení neskorších predpisov,
- Zákon č. 455/1991 Zb. o živnostenskom podnikaní (živnostenský zákon) v znení neskorších predpisov
- Zákon č.50/1976 Zb. o územnom plánovaní a stavebnom poriadku (stavebný zákon) v znení neskorších predpisov,
- Zákon č.162/1995 Z.z. o katastri nehnuteľností a o zápise vlastníckych a iných práv k nehnuteľnostiam (katastrálny zákon) v znení neskorších predpisov,
- Zákon č.40/1964 Zb. Občiansky zákonník v znení neskorších predpisov
- Vyhláška SUBP a SBU č.147/2013 Zb. o bezpečnosti práce a ochrane technických zariadení pri stavebných prácach,
- STN 38 6413, STN 38 6415, STN 38 6410, STN 73 6005, STN 73 3050, TPP 701 03, TPP 702 01, TPP 702 02,
- súvisiace predpisy a podmienky stanovené spoločnosťou SPP - distribúcia, a.s. uvedené v jej vyjadrení k predmetnej akcii.

Ďalšie podmienky:

SPP - distribúcia, a.s. nezodpovedá za zmeny označenia (vytyčenia trasy plynárenského zariadenia), ktoré budú spôsobené inými osobami

Tento zápis nenahrádza vyjadrenie k stavebnému konaniu!

Podpísaný "Zápis z vytyčovania PZ" slúži ako doklad o prevzatí prác - príloha k fakturácii !!!

Objednávateľ písomne potvrdzuje, že vytyčenie plynárenského zariadenia bolo vykonané podľa jeho požiadaviek a vyššie uvedené skutočnosti berie na vedomie. Vytyčenie je platné 6 mesiacov od dátumu vytyčovania.

Za objednávateľa:

Meno: P. MAGROVÁ

Podpis: [Podpis]

Za SPP-distribúcia, a.s.


Meno: [Podpis]

Podpis: [Podpis]

19.9.18
ZA SPP-D-Švbg-ck, Bakgag
ZA ORS.-



Lomnica 1

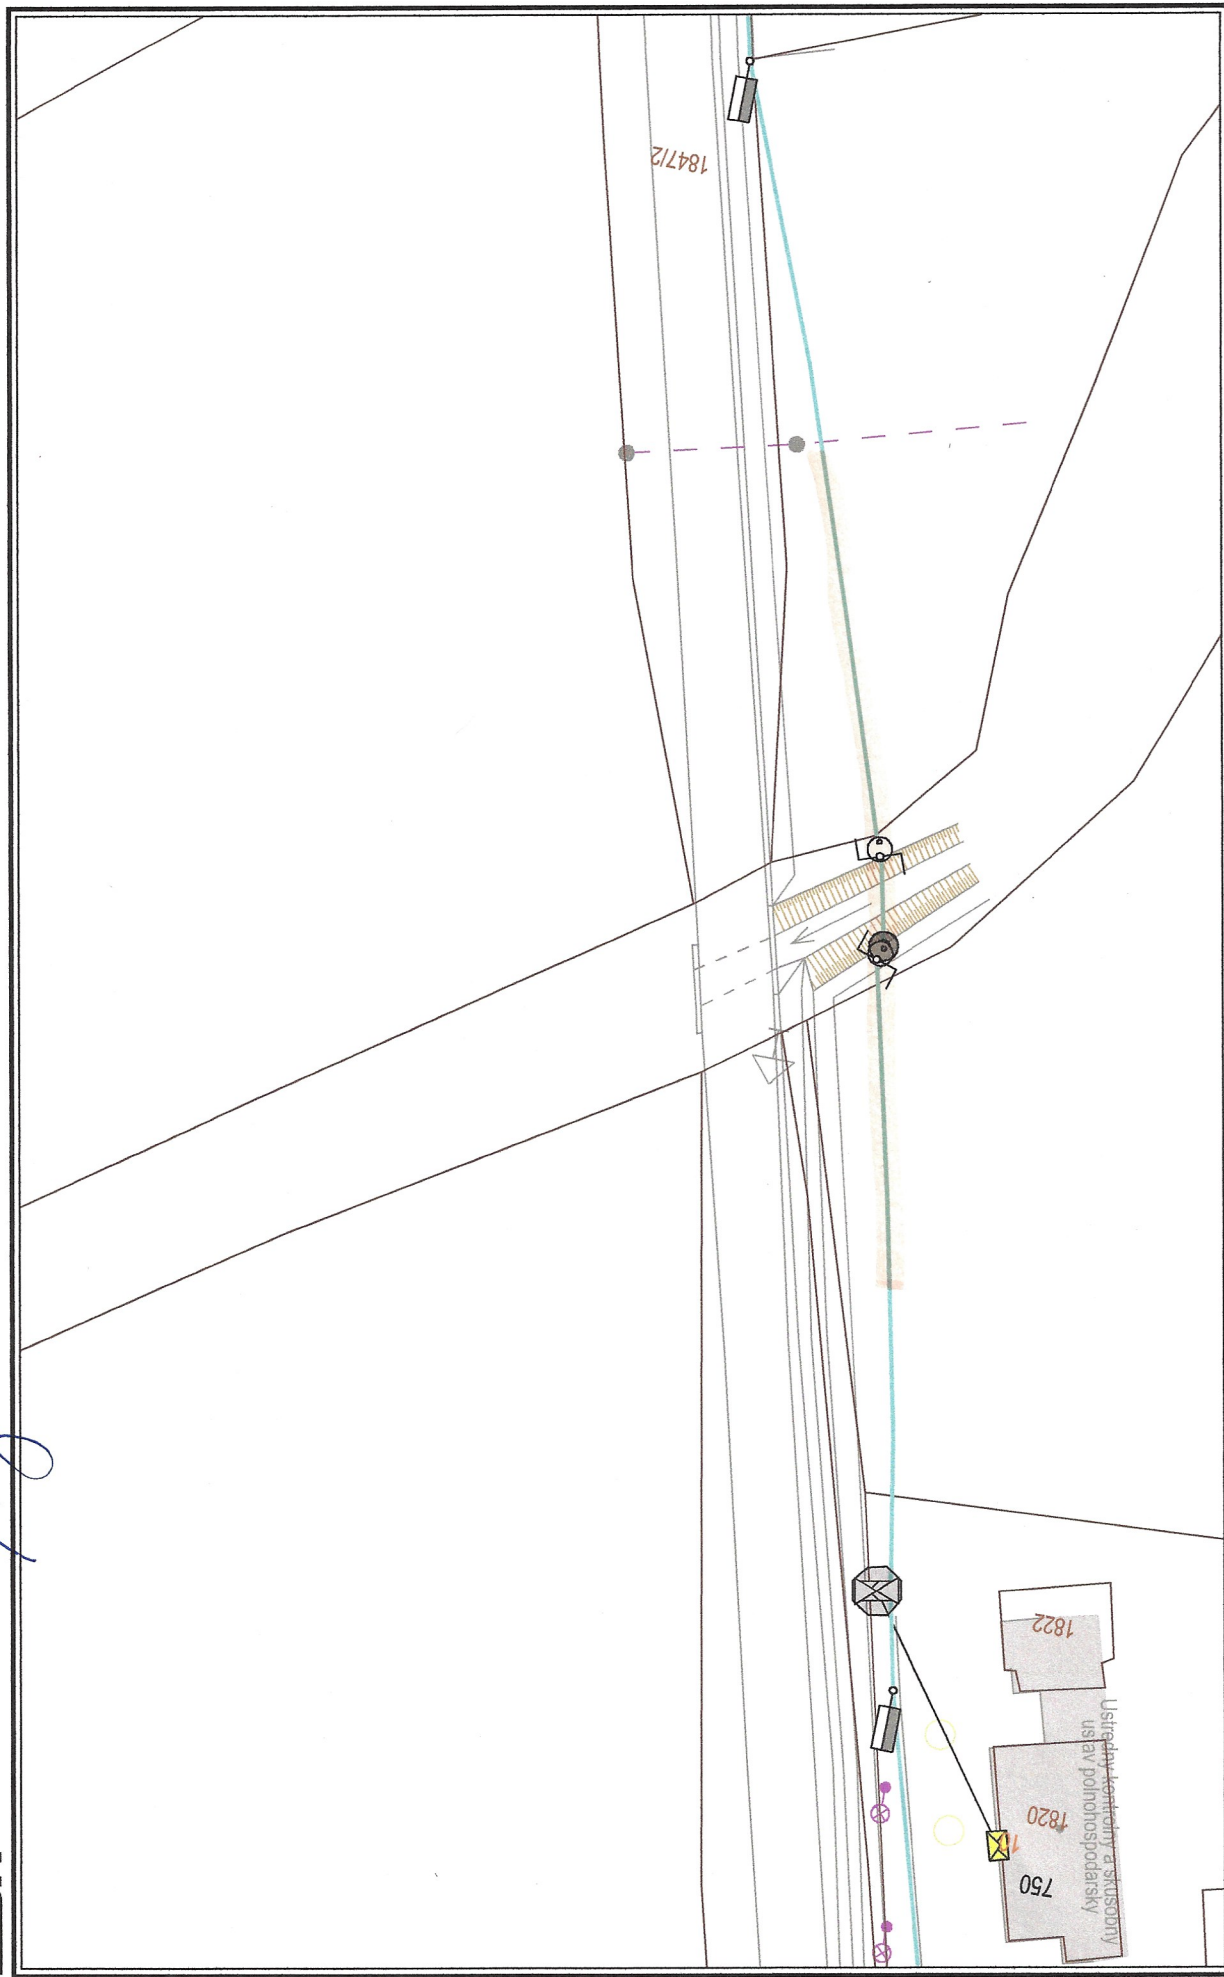

Dátum: 18.09.2018

Vytvoril: romanma

M 1:843



Použitie v súlade s internými predpismi.

© SPP - distribúcia, a.s.; ÚGKK SR

19.9.18

ZA SPP-D- Súťažba, Rakovsko

ZA ODS. -

SPP
Distribúcia


Lomnica 2



Dátum: 18.09.2018

Vytvoril: romanma

M 1:843

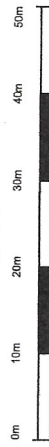


Použitie v súlade s internými predpismi.
© SPP - distribúcia, a.s.; ÚGKK SR

Parchovany 2



Distribúcia SP

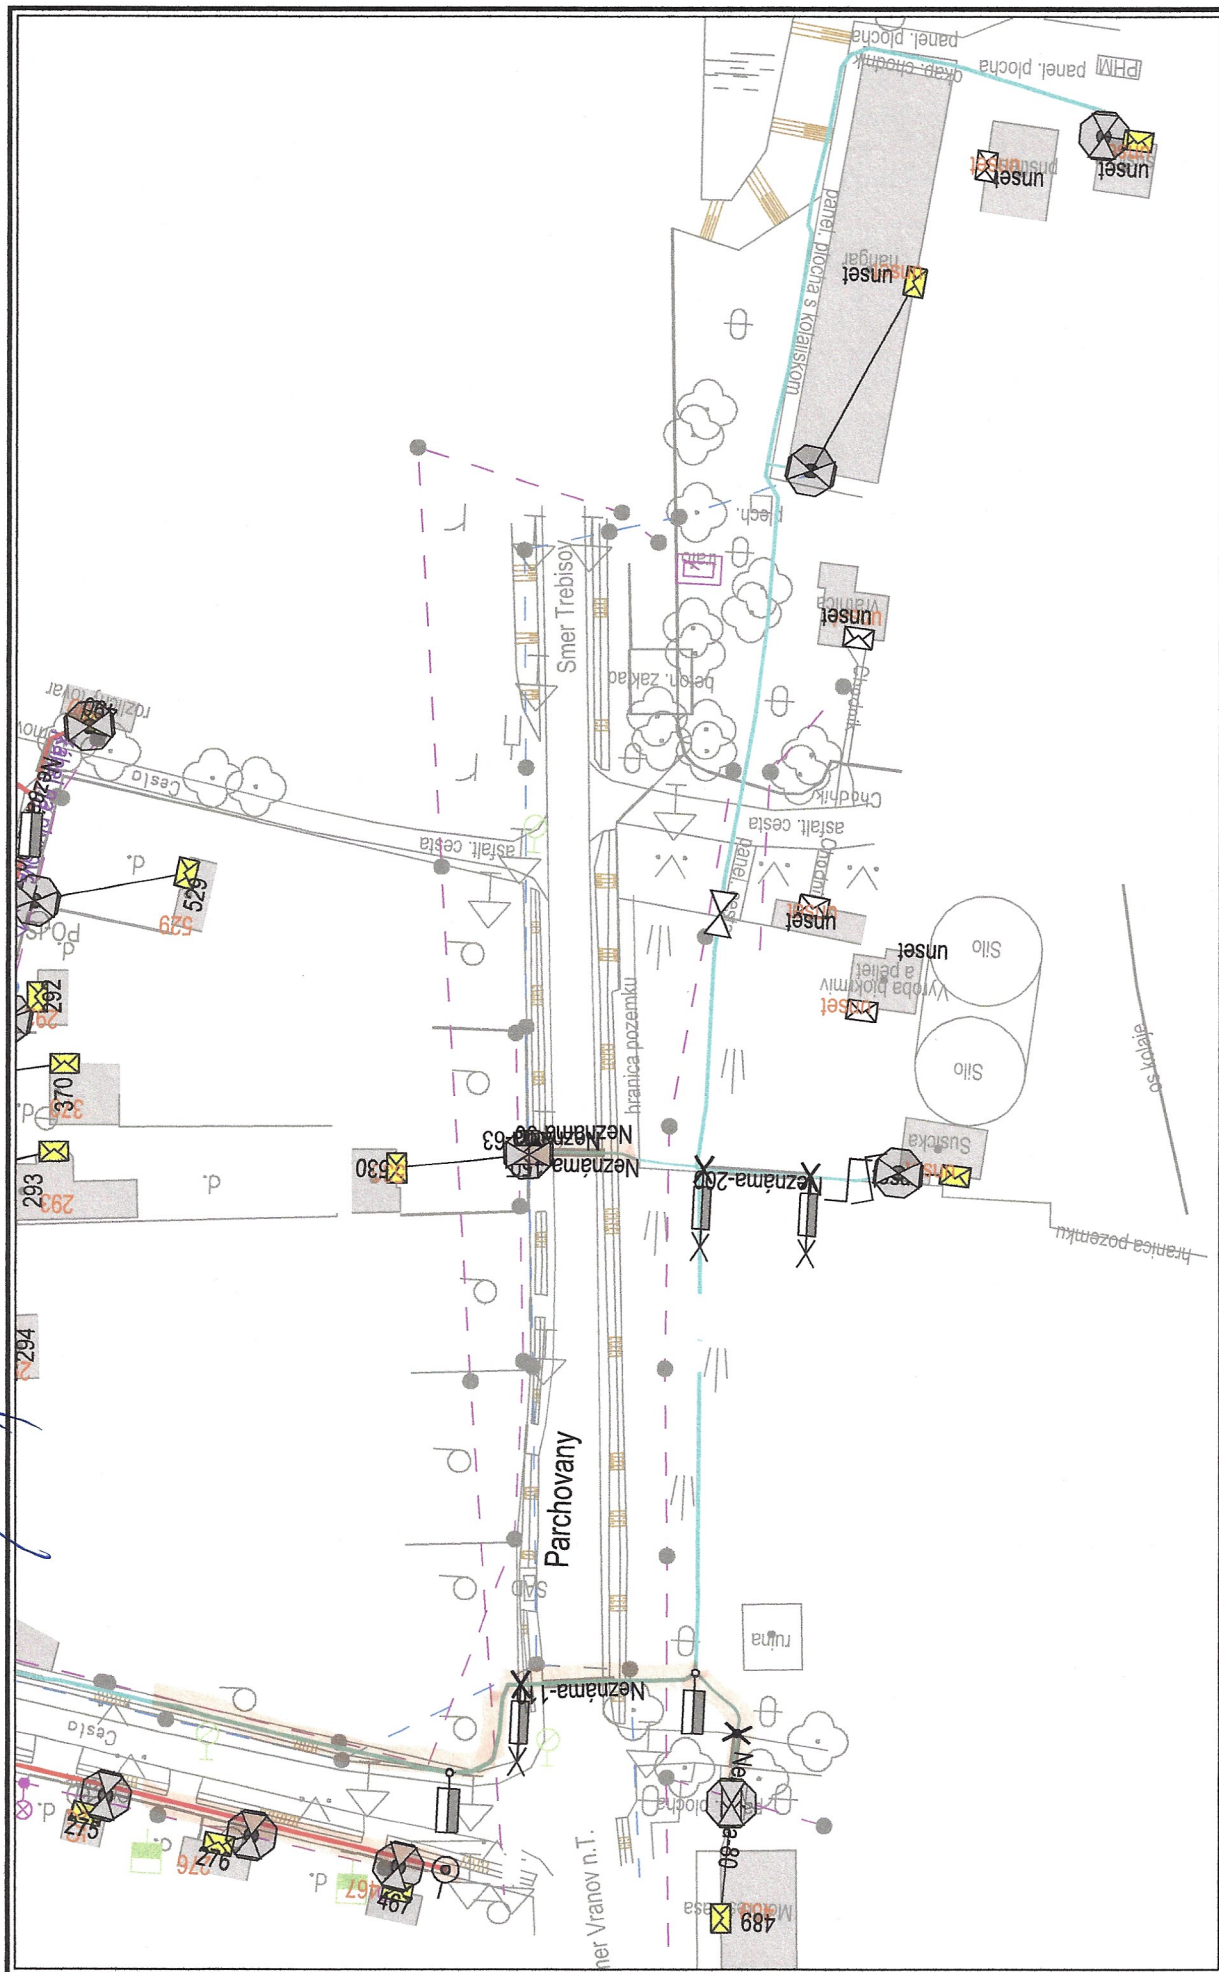

M 1:1220



Dátum: 18.09.2018

Vytvoril: romanma

Použitie v súlade s internými predpismi.

© SPP - distribúcia, a.s.; ÚGKK SR



Dodávateľ: **Východoslovenská vodárenská spoločnosť, a.s.**

Komenského 50, 042 48 Košice

IČO 36570460, IČ DPH 2020063518, zapísaná v obch. registri Okresného súdu Košice I. oddiel:Sa,
vložka č. 1243/V

Závod: Vranov nad Topľou

OBJEDNÁVKA/ PREBERACÍ PROTOKOL z meracích prác

1. Objednávateľ práce

Názov / Meno : VIA PROJEKT, s.r.o.
Adresa : EXIMOROVA 15, 080 01 PREŠOV
Kontakt (meno, priezvisko, tel.) :

2. Meracie práce na vodovodnej sieti

A) Zameranie a vytýčenie trasy

– vodovodného potrubia, určenie hĺbky uloženia. *

A1 - Hlavné – prívod – zásobné – výtlačné

☒ A2 - Rozvodné

A3 - Vodovodná prípojka – verejná časť

A4 - Vodovodná prípojka – neverejná časť

B) Zameranie objektov

B1 - Uzáver, poklop – zákopová súprava *

B2 - Hydrant, poklop

B3 - Bod napojenia vodovodnej prípojky, hĺbka *

C) Zistenie úniku

C1 - Vodovodná prípojka – neverejná časť

C2 - Upresnenie úniku vody

3. Miesto meracích prác

Obec :

Ulica :

Číslo domu :

Iný popis lokalizácie : KANOV - GEMERNE ml.

Obecná úprava 2-4 (vstup) - 115
LOHNEK ml. LOHNEK 605 + pos. domu smutku
EXCEK 215 - 7, dom smutku

4. Podklady k meracím prácam

Projekt skutočného vyhotovenia stavby ☒ áno ☐ - ☐ nie

Situácia, náčrt ☒ áno ☐ - ☐ nie

Výkon prác sa bude fakturovať za prvú začatú hodinu hodinovou sadzbou, nad rámec 1 hodiny sa výkon bude fakturovať za každú začatú štvrtinu hodiny. V prípade vykonania prác - poskytnutia služby po pracovnej dobe (pracovná doba 07:30 - 15:30) budú ceny zvýšené o 50%, v čase pracovného voľna (sobota, nedeľa) prípadne vo sviatok ceny sa zvýšia o 100 %.

5. Meracie práce (ak sa požaduje je výsledok merania načrtnutý na zadnej strane protokolu)

☐ áno ☒ - ☐ nie

Lokalizácia poruchy :

☐ áno ☒ - ☐ nie čas celkom :

v čase: od hod., do hod.,

Typ použitého prístroja:

RD 4000, G4 92

Lokalizácia poruchy plynom :

☐ áno ☒ - ☐ nie čas celkom :

v čase: od hod., do hod.,

Dopravný prostriedok (typ -EVČ) : KE - KOBEN

Ubehnuté km SPOLU : 19

Iné : Vlastná doprava objednávateľom prác ☐ áno ☒ - ☐ nie

Trasovanie - vytýčenie potrubia :

☒ áno ☐ - ☐ nie čas celkom :

v čase: od hod., do hod.,

900 1115
Nedodávame kolíky na vyznačenie trasy vodovodu.

Vyznačenie trasy vodovodu, resp. miesta poruchy na vodovode značkou (farbou) – ☒ áno ☐ - ☐ nie

V prípade ak bola porucha zameraná a určená pracovníkmi VVS, a.s., ale v mieste výkopových prác po obnažení potrubia porucha nebola lokalizovaná (NIE JE), je možné, že v potrubí sa nachádza prekážka, ktorá spôsobuje rozkmitanie potrubia, resp. bol v čase merania nekontrolovaný odber vody z potrubia. Aj v takýchto prípadoch vzniká charakteristický hluk v potrubí. Tento hluk bol následne zaznamenaný meracím prístrojom a vyhodnotený ako zdroj hluku, t.j. miesto poruchy. Presnosť určenia poruchy závisí aj od pomienok, kde sa porucha nachádza, od znalosti materiálu potrubia, priemeru potrubia, vnútorných rozvodov a od podkladu (povrchu) na ktorom sa porucha vyhladáva pomocou elektroakustických prístrojov.

* Pri vytýčení potrubia je údaj o vytýčení a určení hĺbky potrubia iba orientačný - na os potrubia ! (prístroj má toleranciu niekoľko centimetrov) Potrubia - vodovody, resp. prípojky vodovodu z PVC (PE) bez vodiaceho drôtu nie je možné vytýčiť !

Práce vykonal : JURAJ GDOVIN

podpis dátum 16.9.2018

Práce prevzal :


meno, priezvisko : ING. VIERA NAGYOVÁ

podpis dátum 16.9.2018

USoDHM-020-2012

Zaevidoval : meno, priezvisko :

podpis dátum

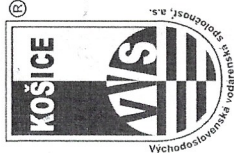

Dodávateľ: **Východoslovenská vodárenská spoločnosť, a.s. Komenského 50, 042 48 Košice**
IČO: 36 570 460, IČ DPH 2020063518, zapísaná v obch. registri Okresného súdu Košice I. oddiel: Ša.vložka č. 1243/V

OBJEDNÁVKA / PREBERACÍ PROTOKOL

ŽIADATEĽ / ODBERATEĽ

Meno a priezvisko: **VÁHO PROJEKT, s.r.o.**
Bydlisko / sídlo organizácie: **Exnárova 13, 080 01 Prešov**
Korešpondenčná adresa: **Exnárova 13, 080 01 Prešov**
Miesto výkonu práce: **príloha**
Názov akcie:
Telefón:

č. OP: **2000018273**
č. ZÚ: **4990017908**
č. obj. žiadat.: **13.09.2018**
č. obj. VVS: **399654**
č. SD zak.: **80265639**
č. dodávky:

BARCODE

| P.č. | Názov | MJ | Cena bez DPH | Cena s DPH | Množstvo v prac. dobe 07:30 - 15:30 | Množstvo mimo prac. doby +50% | Množstvo SO, NE, Sv +100% |
|---------|--|-----|--------------|------------|-------------------------------------|-------------------------------|---------------------------|
| 2.I.19. | vytýčenie podzem. potrubia za hod. | JV | 52,83 | 63,39 | 2 | | |
| 1.19. | vytýčenie podzem. potrubia za 15min. | H/4 | 13,21 | 15,85 | 1 | | |
| 3.I. | doprava pri vyhladávaní / vytýčení za km | KM | 0,58 | 0,70 | 19 | | |
| | | | | | | | |
| | | | | | | | |
| | | | | | | | |
| | | | | | | | |


| P.č. | Názov | MJ | Cena bez DPH | Cena s DPH | Množstvo v prac. dobe 07:30 - 15:30 | Množstvo mimo prac. doby +50% | Množstvo SO, NE, Sv +100% | Množstvo prírážka +100% | Množstvo prírážka +50% | Množstvo zľava -20% |
|------|-------|----|--------------|------------|-------------------------------------|-------------------------------|---------------------------|-------------------------|------------------------|---------------------|
| | | | | | | | | | | |
| | | | | | | | | | | |
ECV použitých dopravných prostriedkov: **KC - 186600**

v **SAČEJECHE** dátum realizácie (zdaniteľného plnenia) **26.9.2018**

JOSEF BOŠNIN - Pčobník
Za VVS a.s. (prácu realizoval - meno, priezvisko, podpis)

MR. VERA KUBOVA
Odberteľ

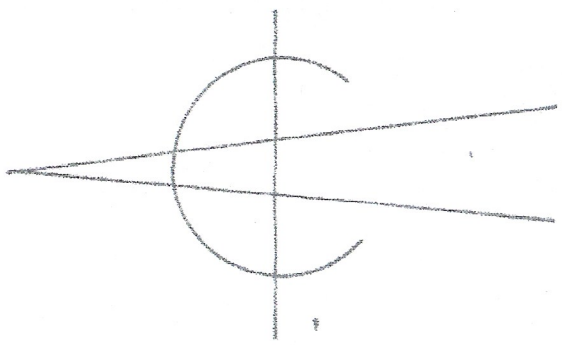

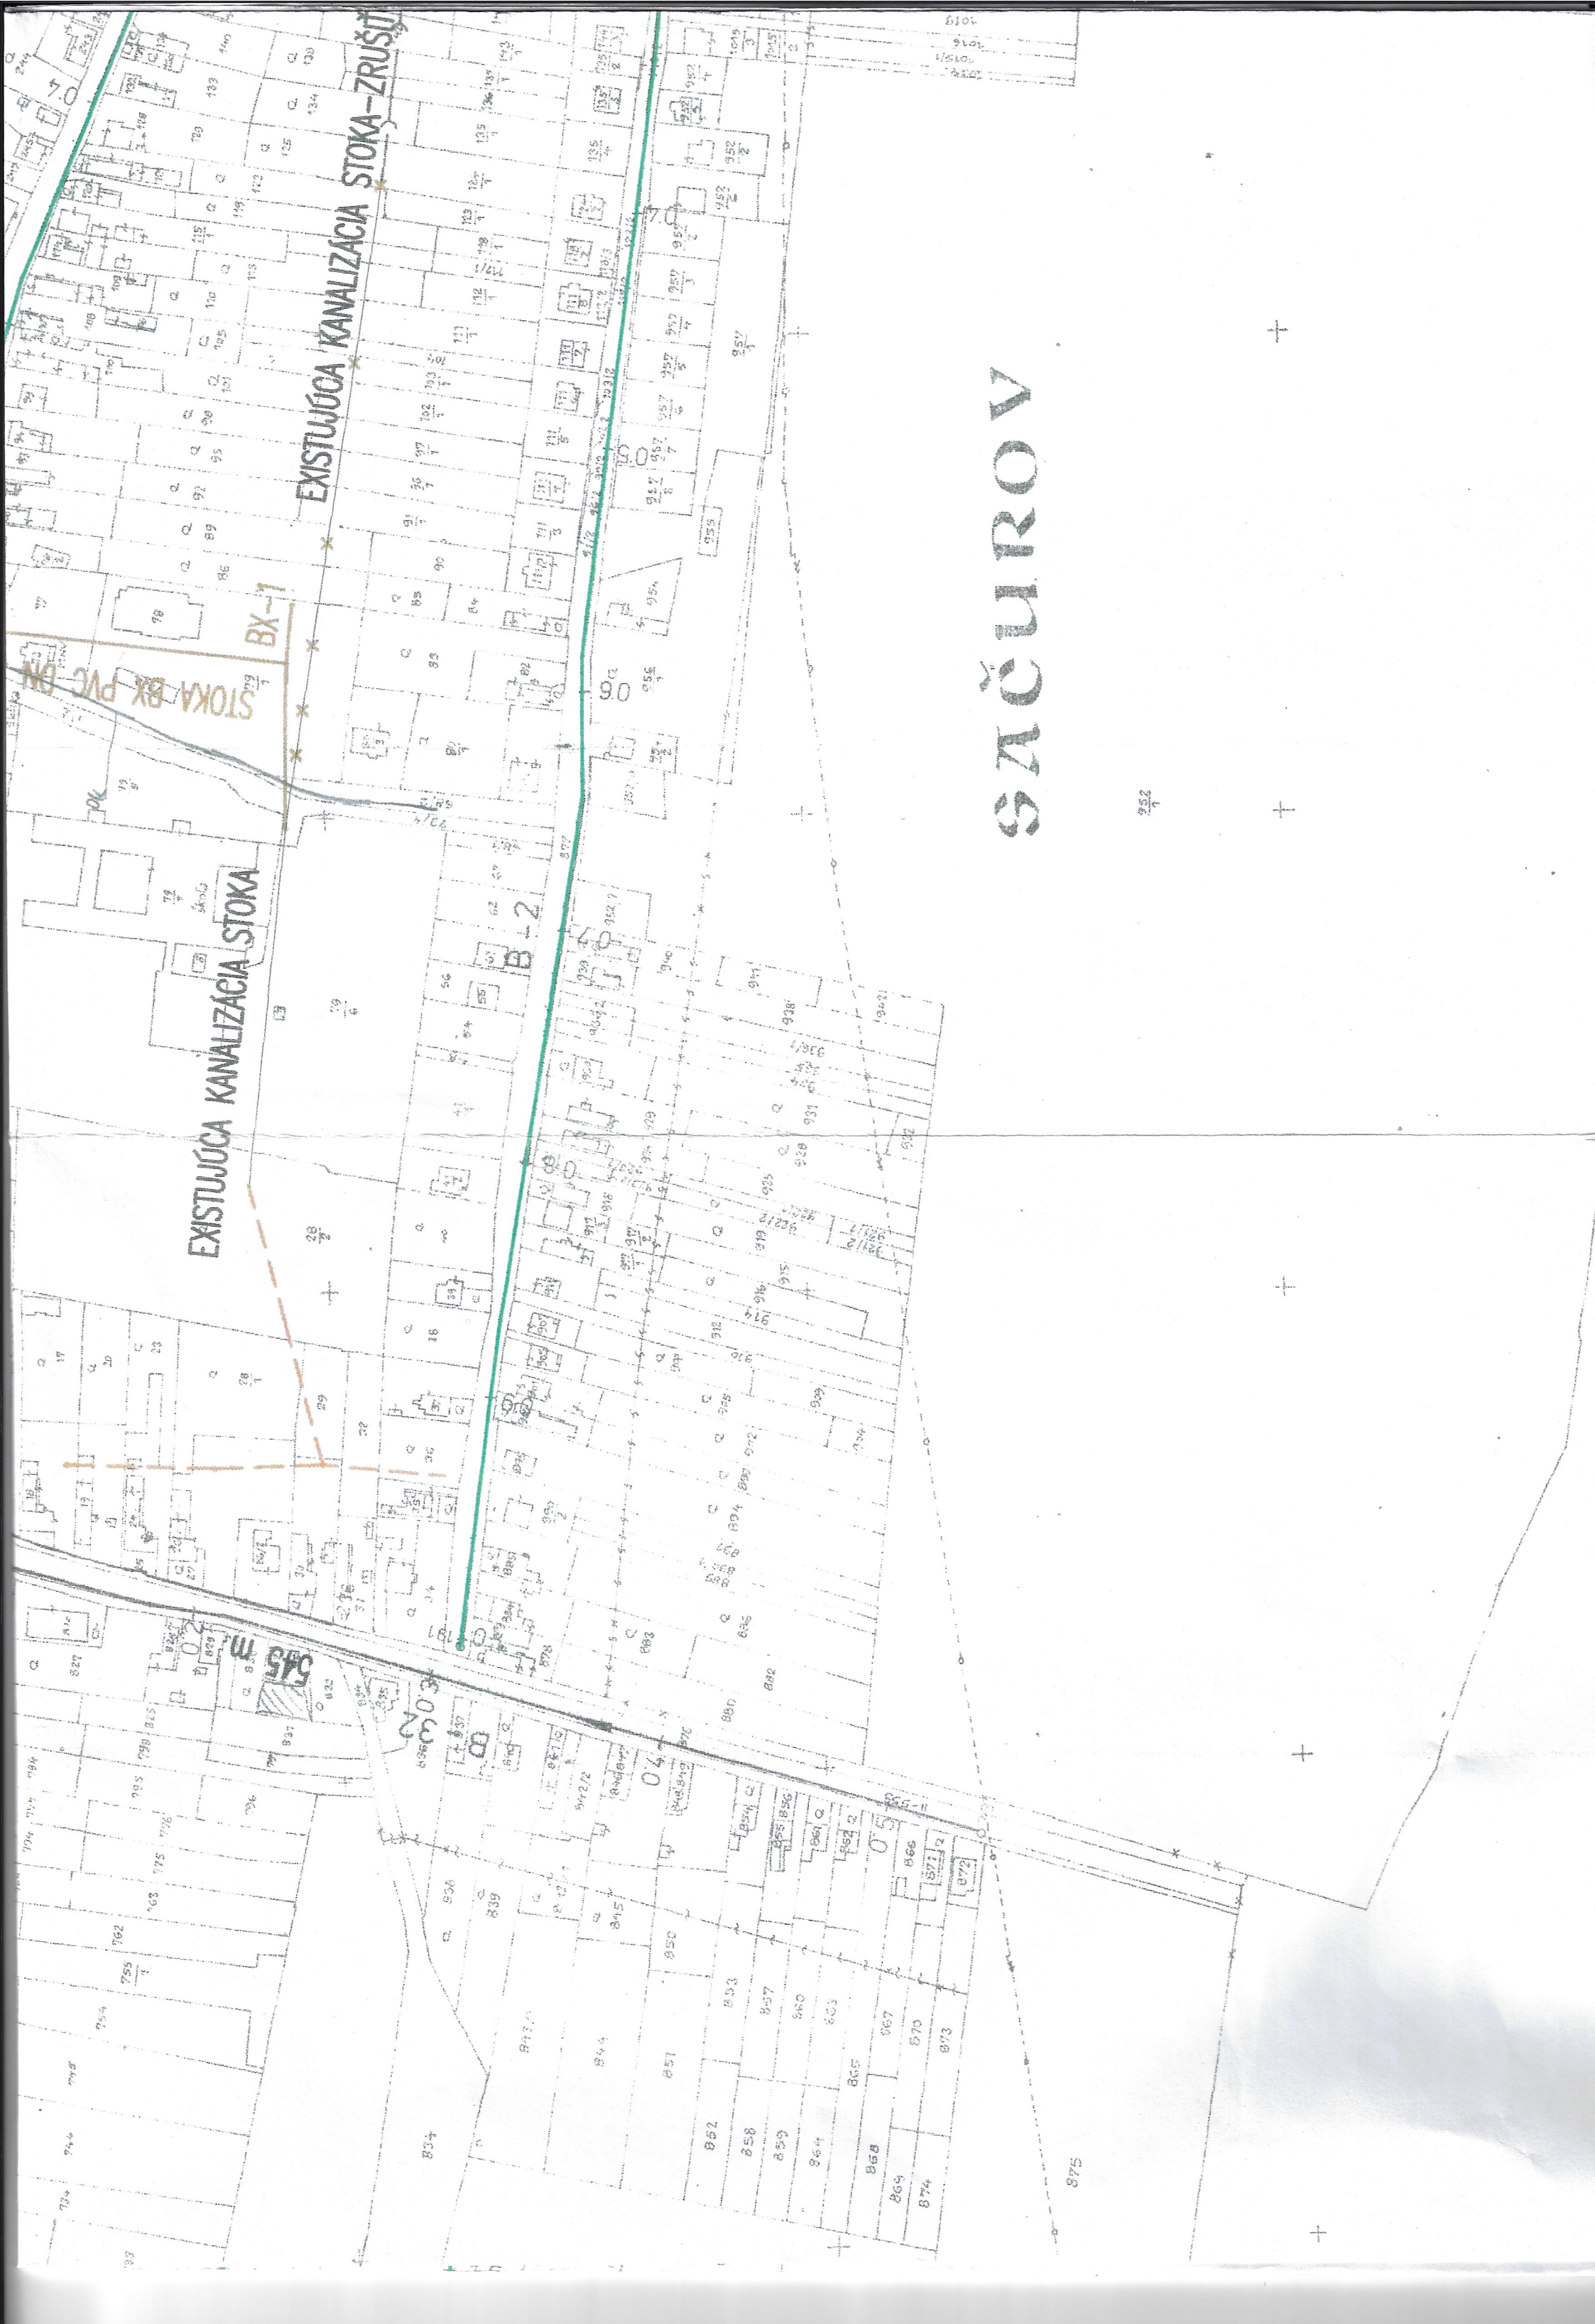

EXISTUJÚCA KANALIZÁCIA STOKA

EXISTUJÚCA KANALIZÁCIA STOKA-ZRÚŠŤ

BX-1

STOKA BX PVC DN 100

SAČUROV

852

875

K číslu: 2007/01108
SCHVAĽUJE SA
 bez zmeny:
 so zmenou za podmienok
 uvedených v rozhodnutí
 Vranov, T. dňa: 8.11.2007
 Vybavuje:


vypracováno prostredím:
 Vranov nad Topľou
 Námestie slobody 5
 093 01 Vranov nad Topľou

KE - 74222-07 / TOP
 KE - 74224-07 / TOP
 7.11.2007

LEGENDA:

- KANALIZÁCIA VYBUDOVANÁ DO 2005
- ZMENA VYBUDOVANÁ DO 2005, 2006
- KANALIZÁCIA VYBUDOVANÁ DO 2006
- ROZŠIŘENIE KANALIZÁCIE 2007
- NEREALIZOVANÁ KANALIZÁCIE

- ~— KABEL ČSD - OZN. A ZABEZP. DIŠTANCIE
- <—>— KABEL VEZ

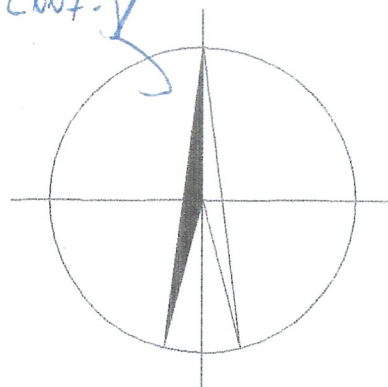

POZNÁMKA:

Pred začatím výkopových prác, žiadame prizvať majiteľov a správcov podzemných vedení k ich presnému vytýčeniu. Prieskum podzemných vedení nebol preverený. Podzemné inž. vedenia sú zakreslené informatívne.

Výšový systém: B.p.v.

Súradnicový systém: JTSK

Vypracovala Aquatech s.r.o. pod zák. č. 201

| | | | |
|---|---|---------------|-------------------------|
| Vypracoval | Viktor ŠIMON | Zodp. projekt | Ing. Ladislav SIEGFRIED |
| Navrhol | Ing. Milan GAVALEC | Kontroloval | Arthúr ŠEBEK |
| Objednávateľ: OBEC SAČUROV ZASTÚPENÁ STAROSTOM OBCE | | | |
| Stavba | | | |
| Objekt PS | SAČUROV, KANALIZÁCIA A ČOV Zmena stavby pred jej ukončením | | |
| Obsah | PREHLADNÁ SITUÁCIA STAVBY – pôvodná | | |

AQUATECH s.r.o.

Moldavska 8, 040 11 Košice
 tel. fax 0421 55 644 1836
 e-mail aquatech@intermatko.sk
 IČO 36214400, DIČ 0036214400
 Zápis v OR Úst. sídlo Košice I, oddiel Sro vložka E 13286/V

| | |
|------------|----------------|
| Počet A4 | 10 |
| Dátum | 8.2007 |
| Stupeň | PROJEKT STAVBY |
| Mierka | 1:2000 |
| Kótované v | mm |
| Arch. č. | .DWG |
| 201.2.C-1 | |

TENTO VÝKRES JE NEHMOTNÝM MAJETKOM AQUATECH s.r.o.. OBSAH TOHTO VÝKRESU JE PREDMETOM OBCHODNÉHO TAJOMSTVA SPOLOČNOSTI. TENTO VÝKRES SA NESMIE POUŽÍVAŤ, PŮŽIČAŤ, ROZMNOŽIŤ, ZVEKŤIŤ, ODPOVÝDAŤ JEHO OBSAH DEPRVIDAŤ, UŽÍVAŤ TRETIH OSOBÁM. VŠETKY ŽIADOSTI BEZ PÍSOMNÉHO OÚHLACH SPOLOČNOSTI